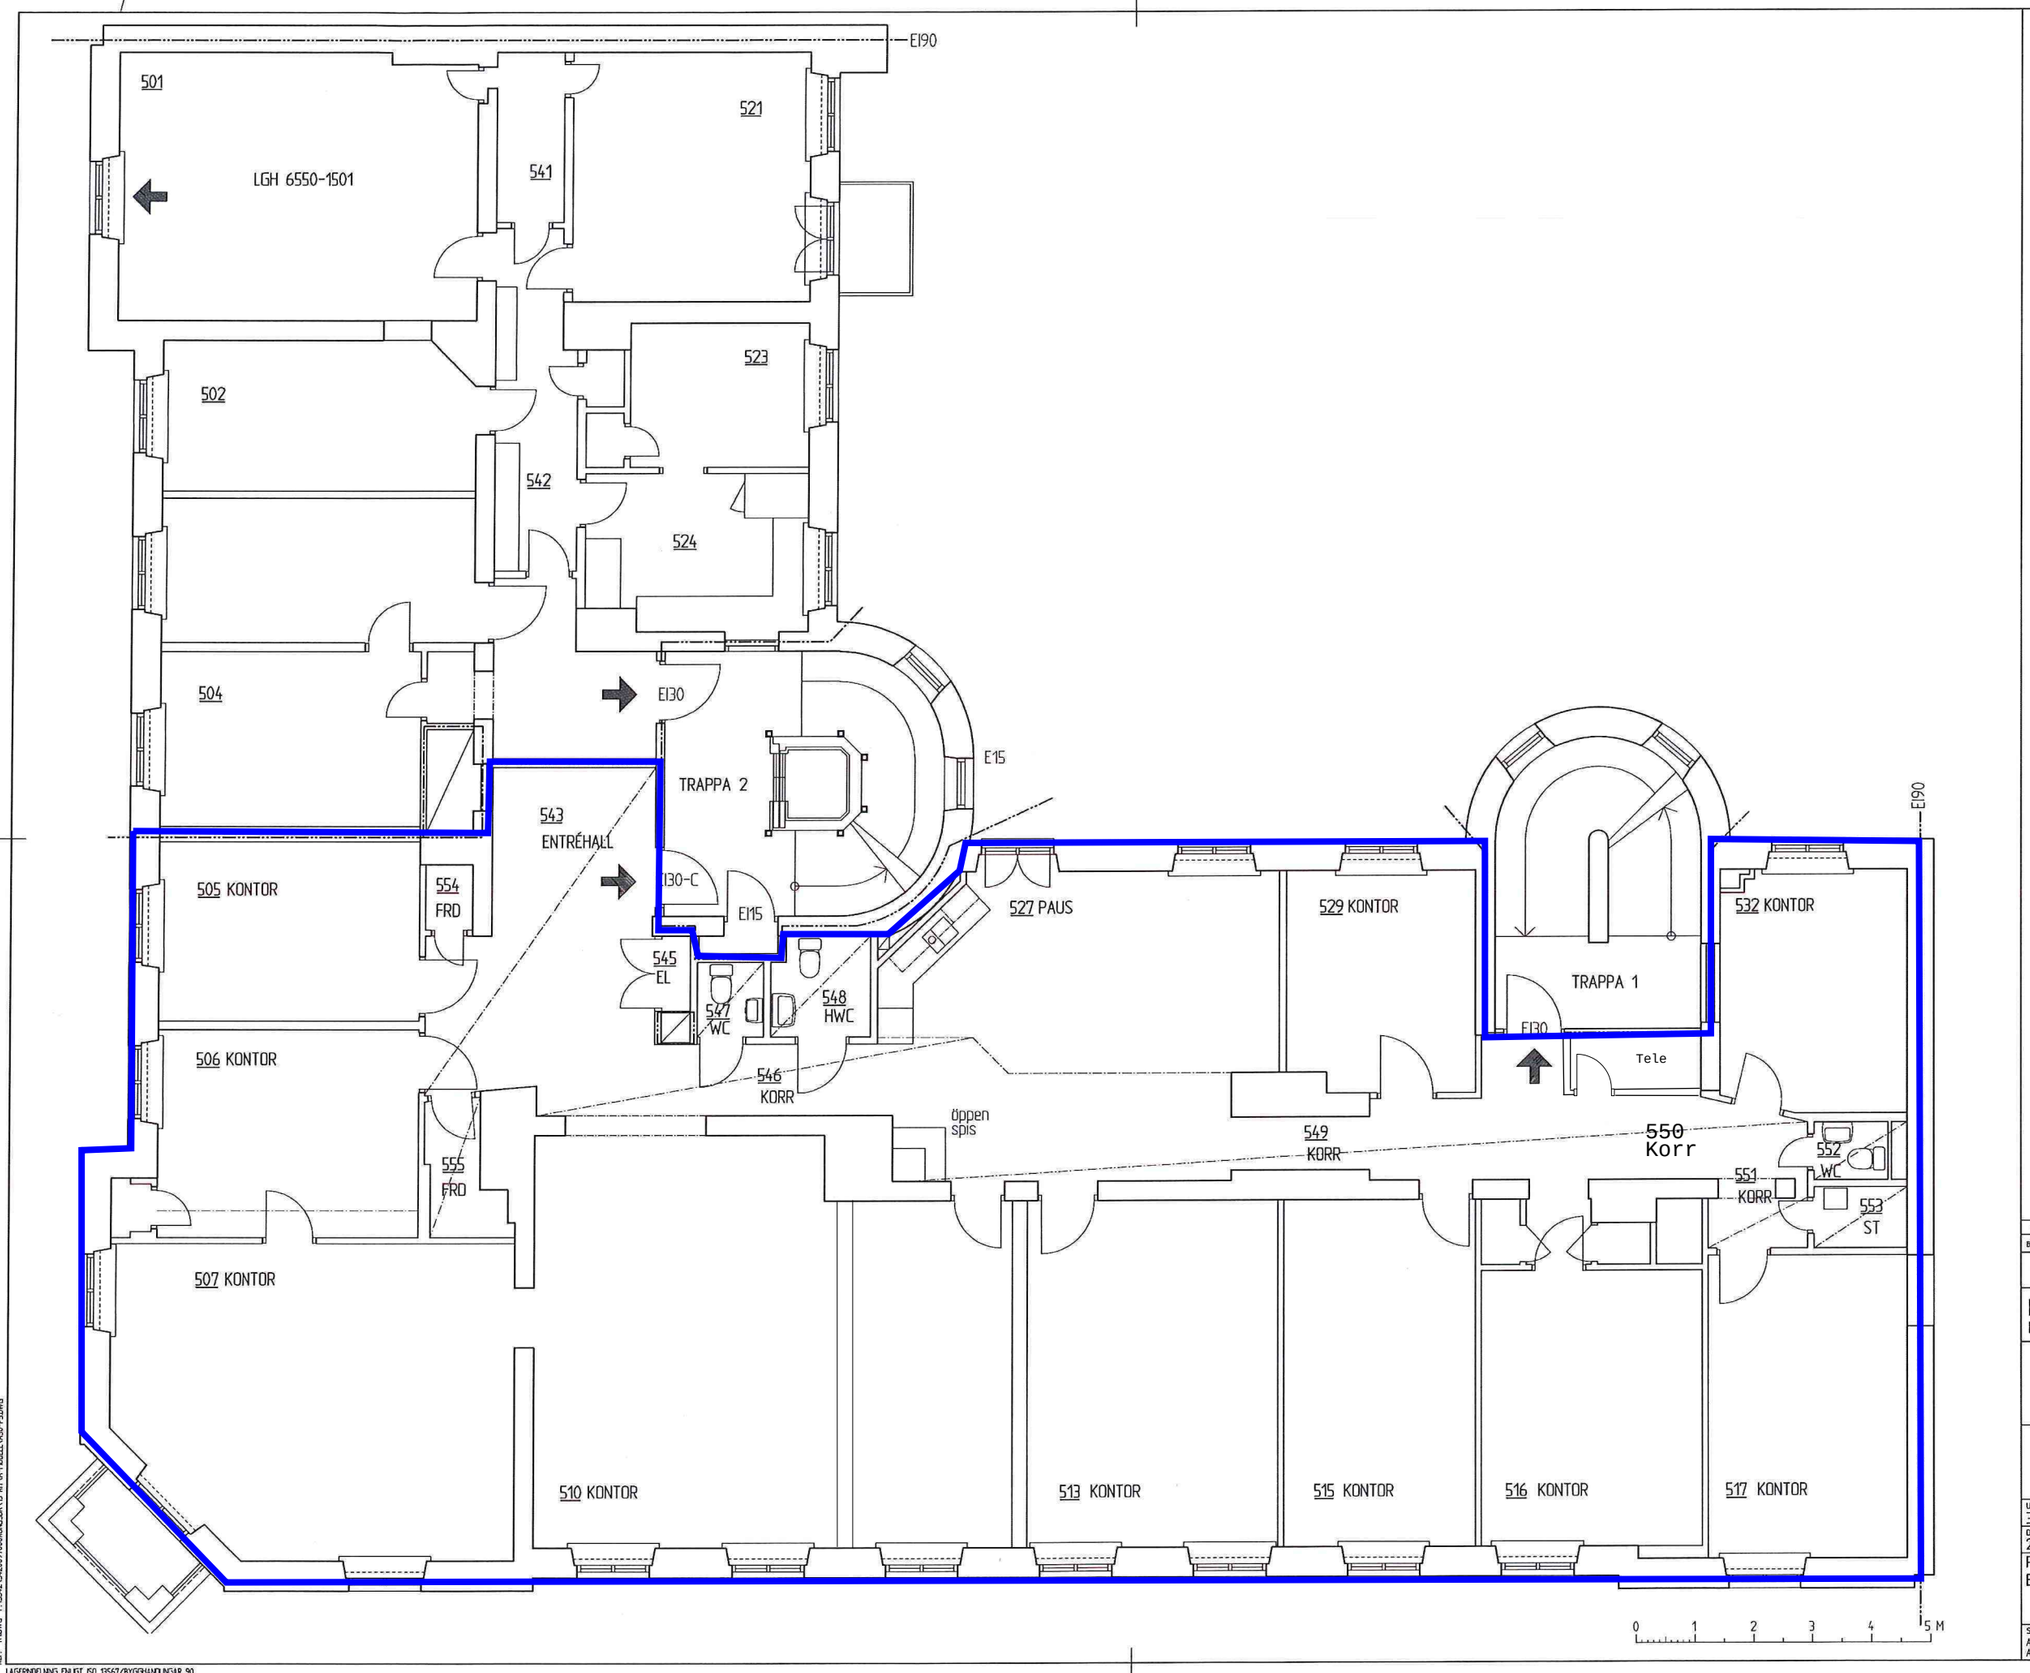

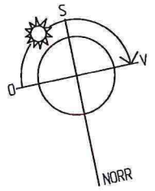

BET	ANT	ÄNDRINGEN AVSER	SIGN	DATUM
-	-	-	-	-

RELATIONSHANDLING

KUNGSBROPLAN 2
Kv HÄROLDEN 1, STOCKHOLM

HUMLEGÅRDEN HB

SWECO FFNS
SWECO FFNS ARKITEKTER AB
Nackagatan 4, Box 17920, 118 95 Stockholm
Tel 08-522 952 00, Fax 08-522 953 00

UPPDRAG NR	RITAD AV	HANDLÄGGARE
342 0097 000	I. FUNDIN	I. FUNDIN
DATUM	ANSVARIG	
2005-06-01	T. ERICSSON	

PLAN 5
EFTER OMBYGGNAD

SKALA	NUMMER	BET
A1: 1:50 A3: 1:100	A03-71-05	

Hyreskontrakt 115 0502 Bilaga 7

LAGERINDELNING ENLIGT ISO 13567/BYGGHANDLINGAR 90